

様式第8号

45/31 38

45年1月31日第38号
幅員4.0m 延長39.55m


縮尺	地籍図	1/300
	付近見取図	
尺	構造図	1/20
	公道の字	

道路位置指定申請図

道路となる土地の地名地番 北足立郡新座町大字片山字西ノ原 620703 一部 160 平方メートル

幅員 4.00メートル・延長 ~~35.00~~^{39.55}メートル・自動車回転広場

利用宅地総面積 ~~58~~⁸⁹平方メートル

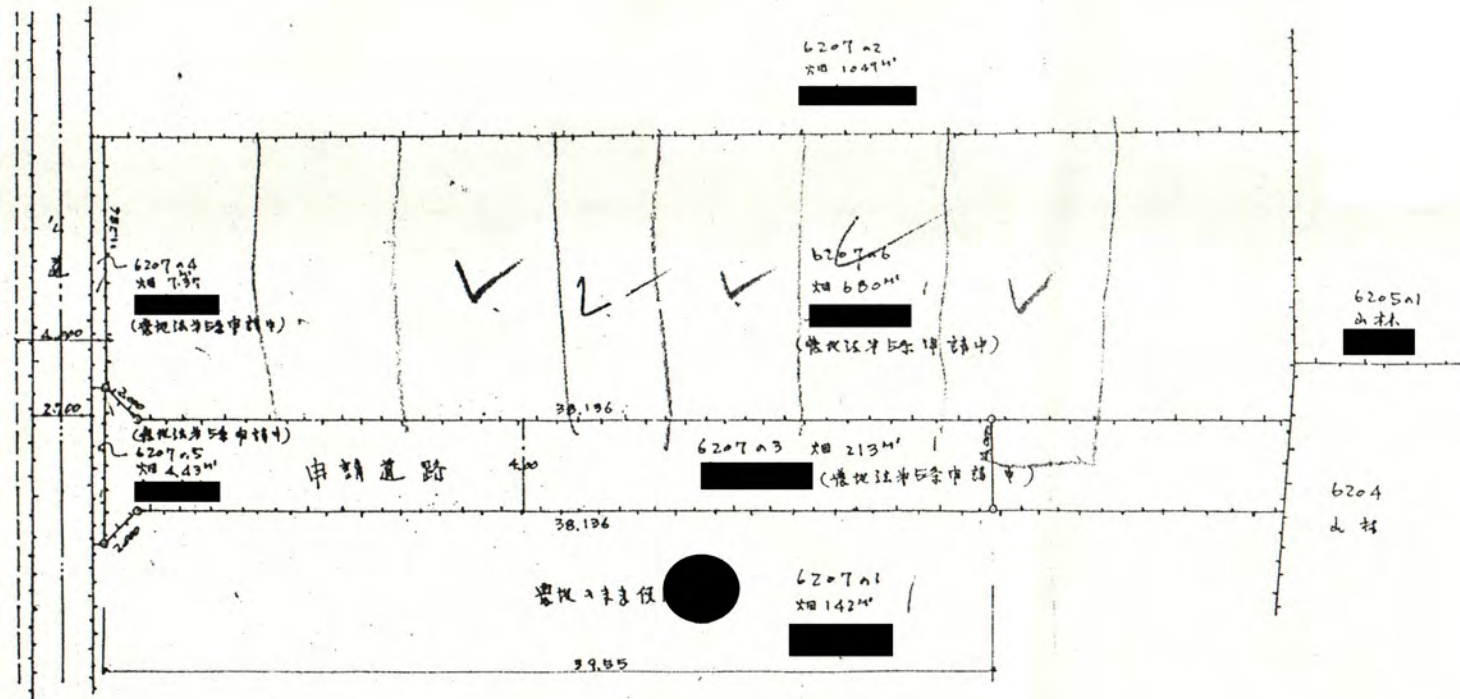

地籍図 1/300

