


平面図・断面位置図 S=1/600


横断面図 S=1/500

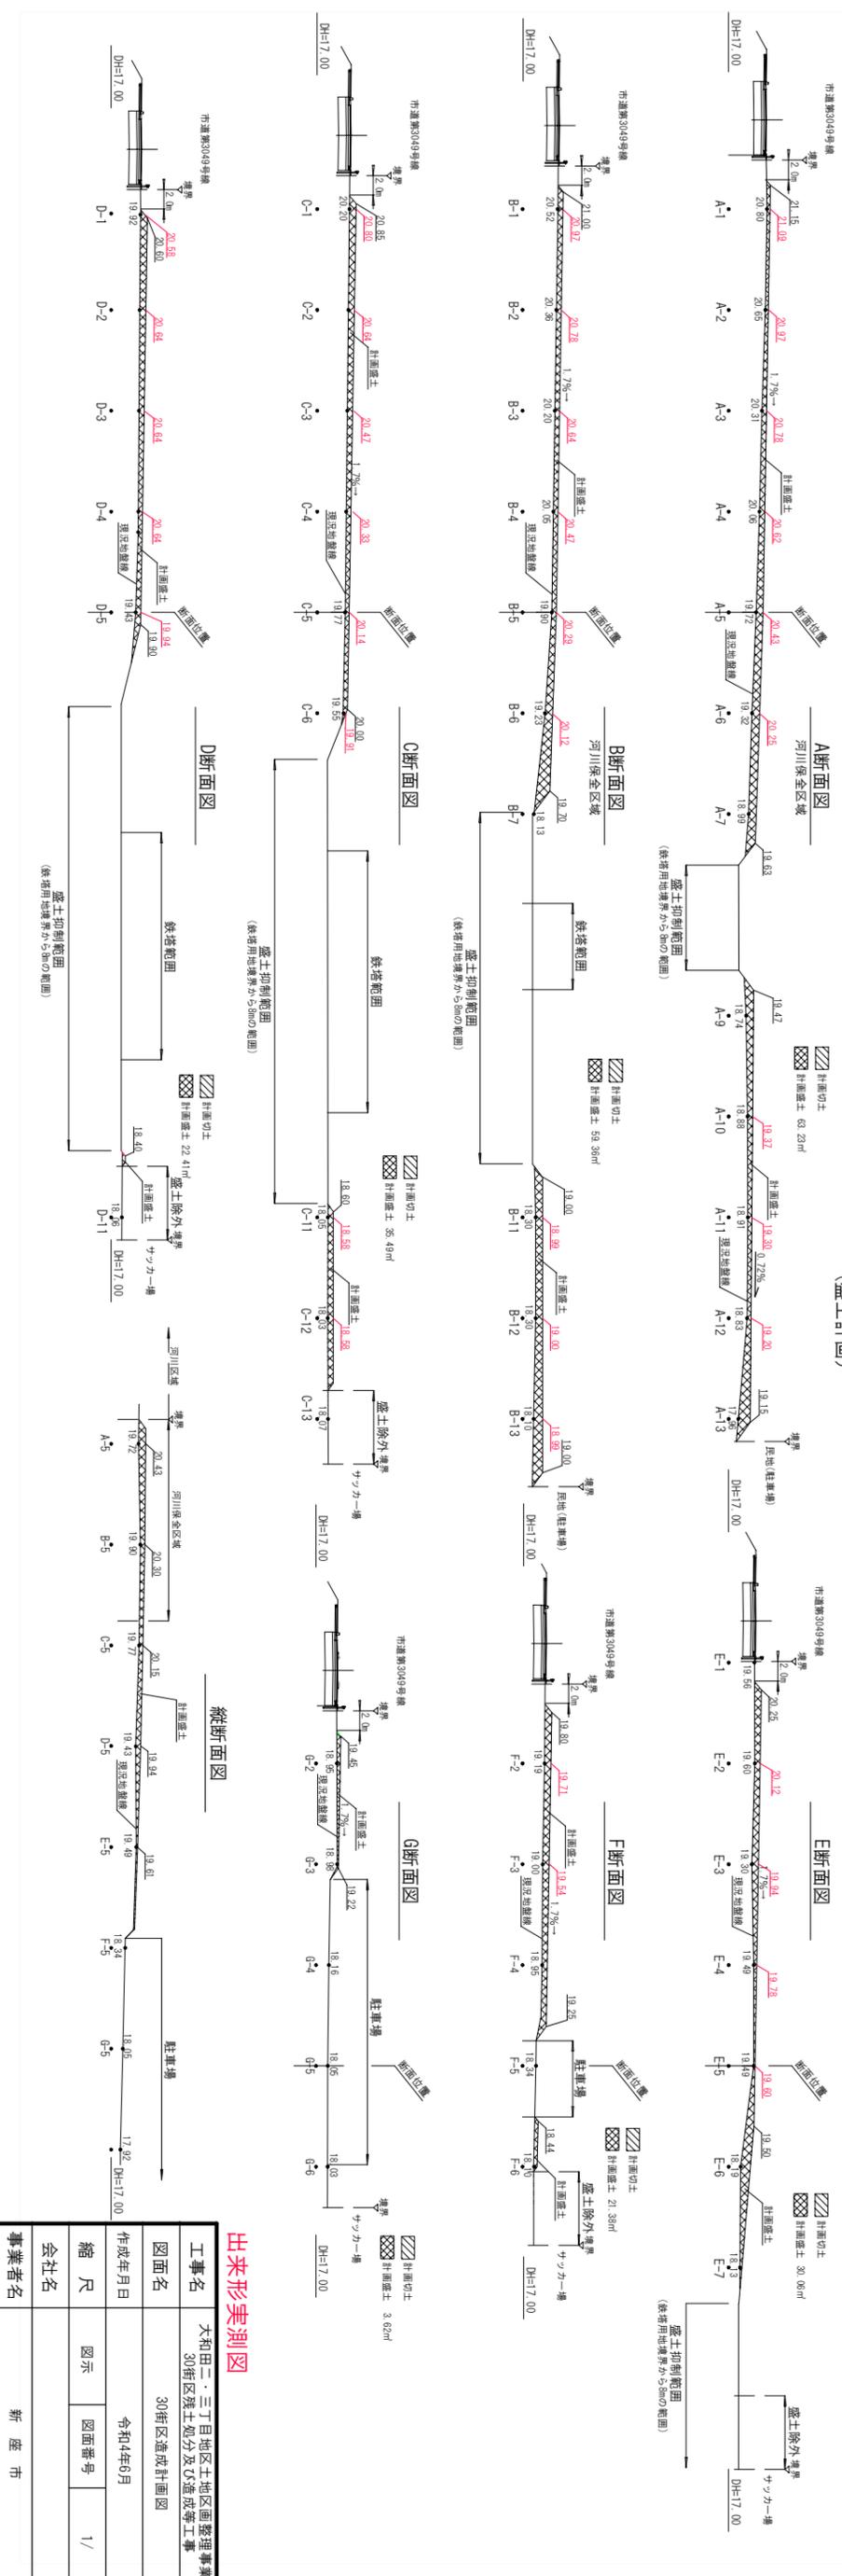

出来形実測図

工事名	大和田二・三丁目地区土地区画整理事業		
作成年月日	令和4年6月	図面番号	1/
縮尺	図示	図面番号	1/
会社名	新盛市		
事業者名	新盛市		


現況平面図

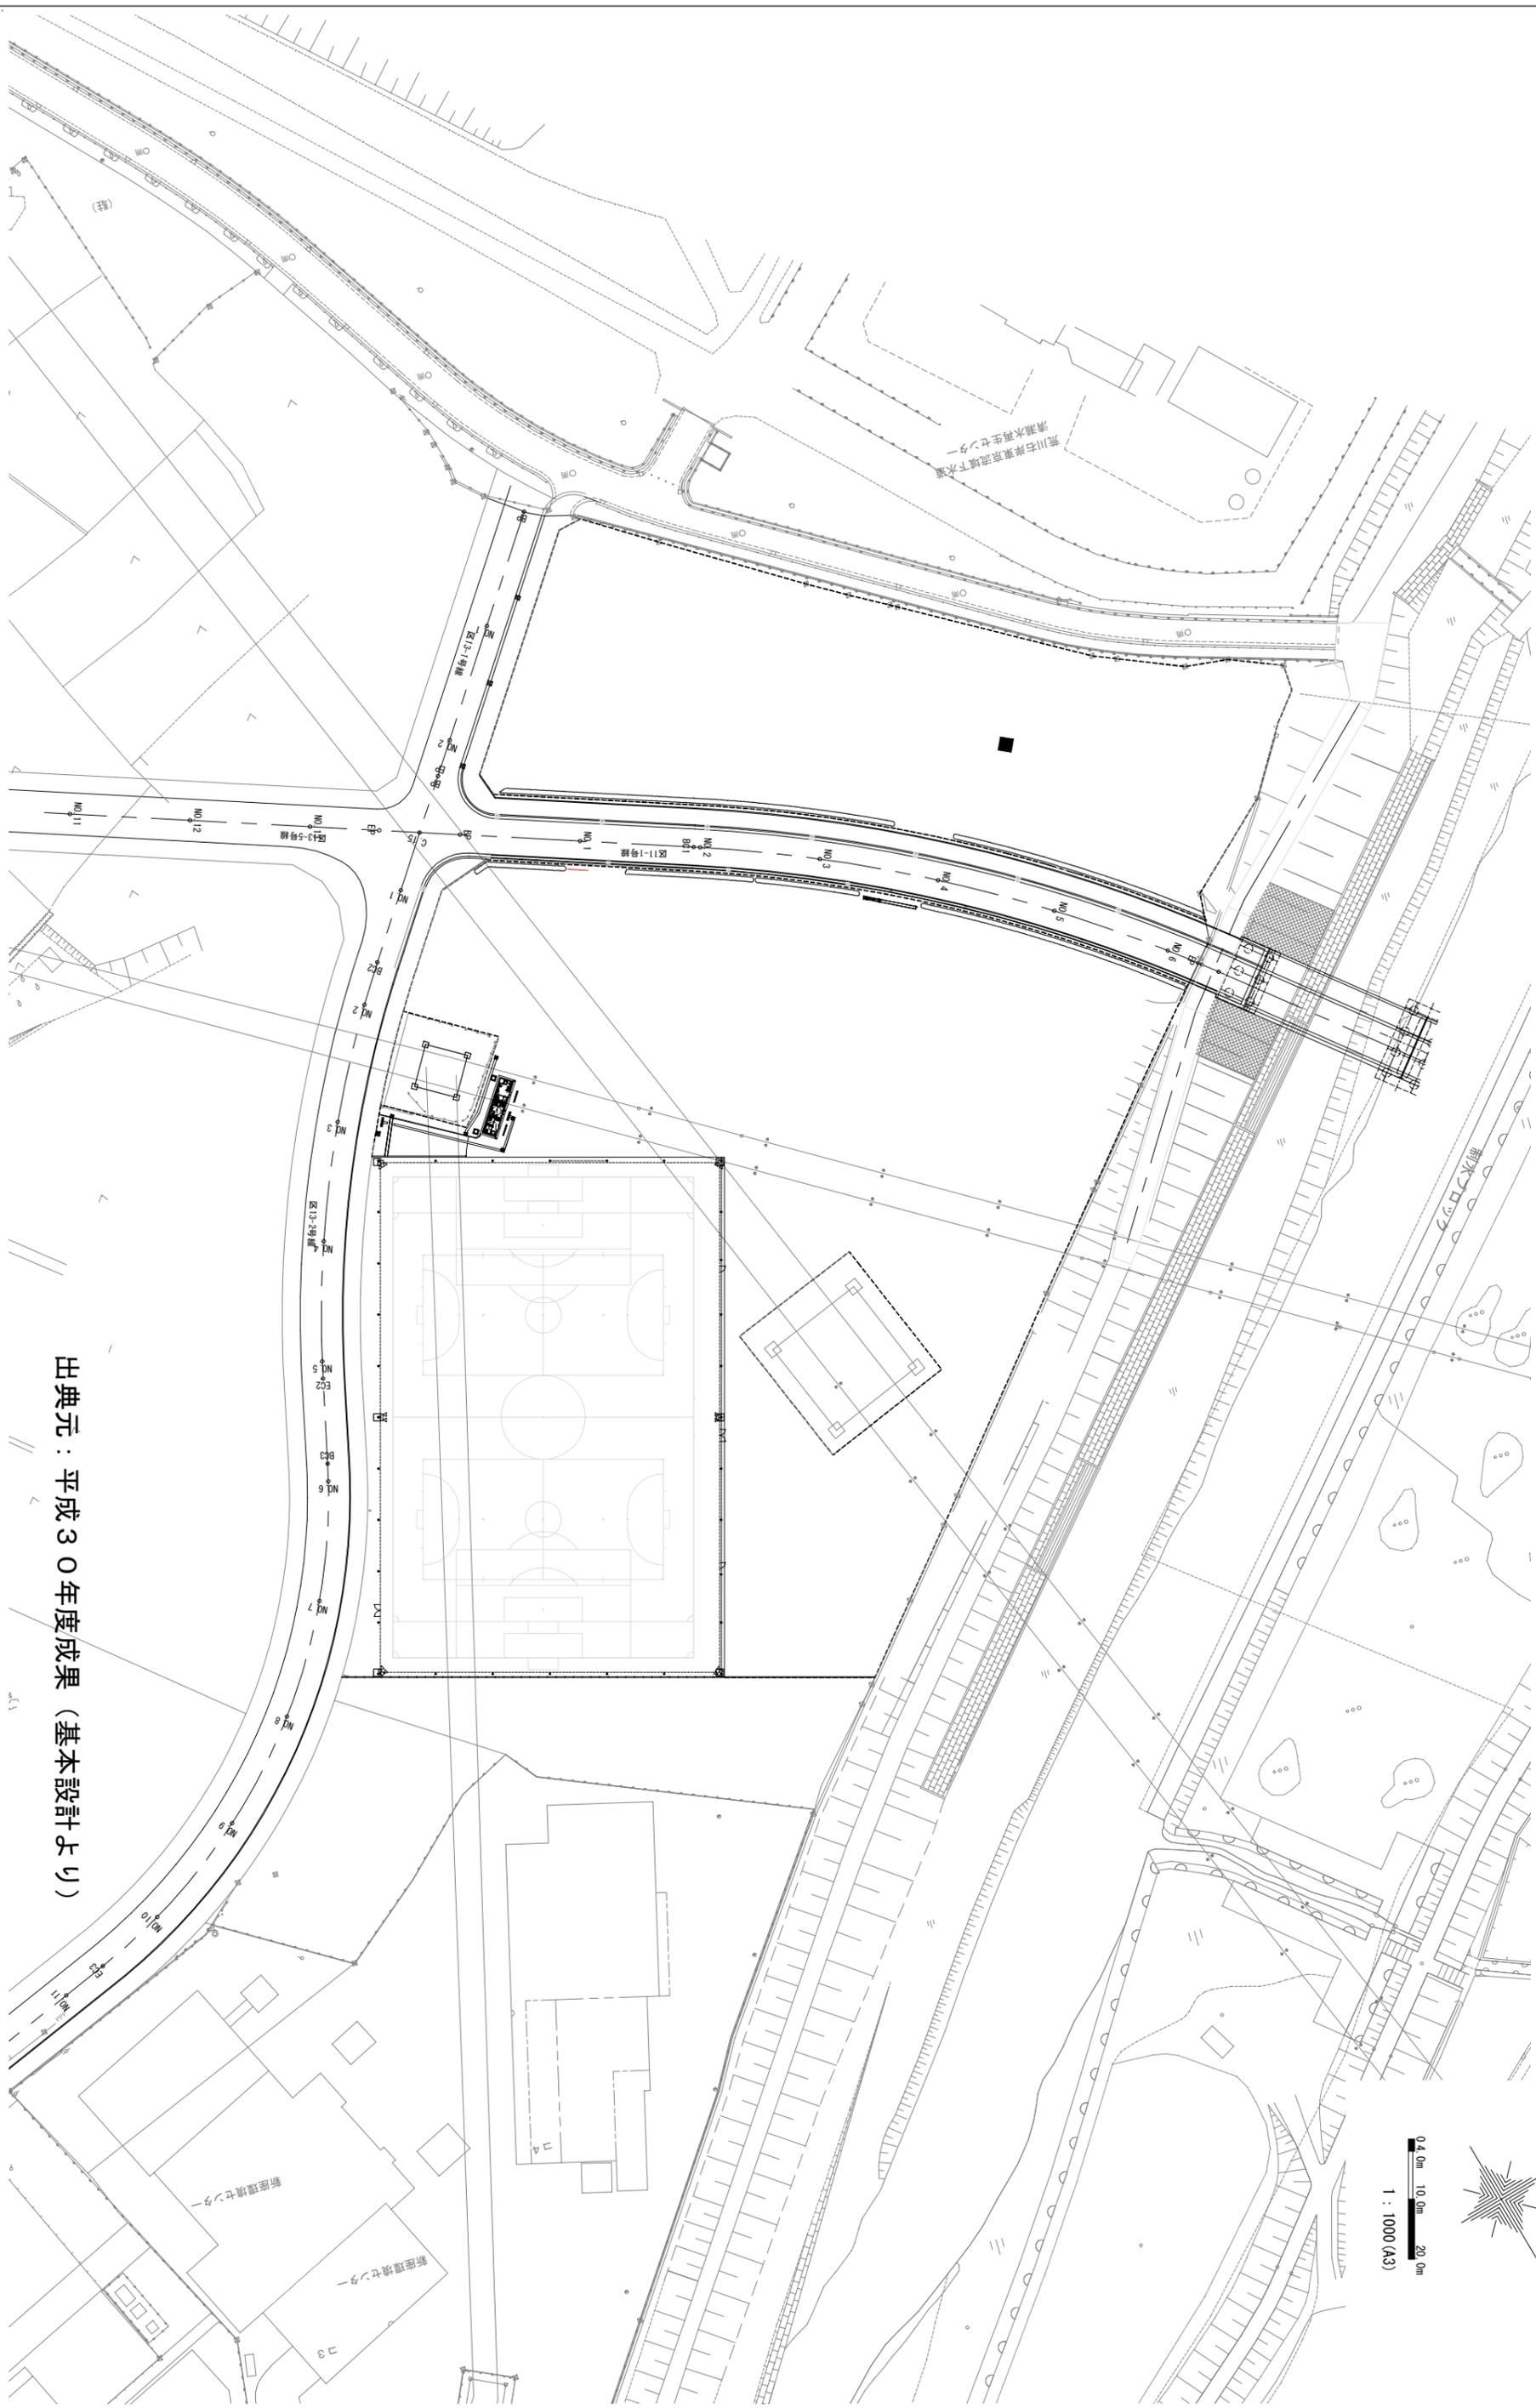


出典元：平成30年度成果（基本設計より）

雨水配管計画図

平面図

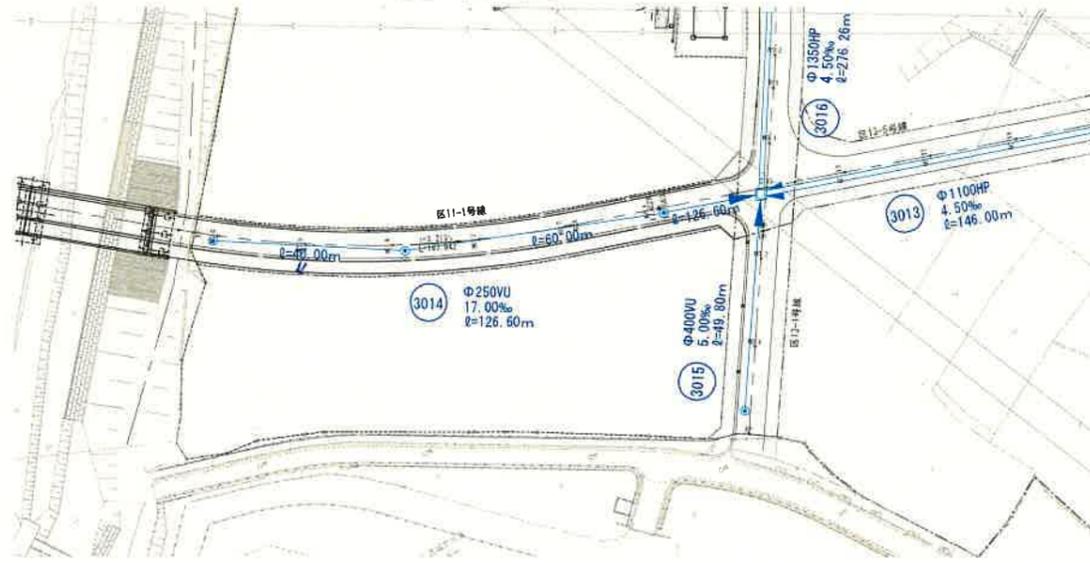

縦断面図

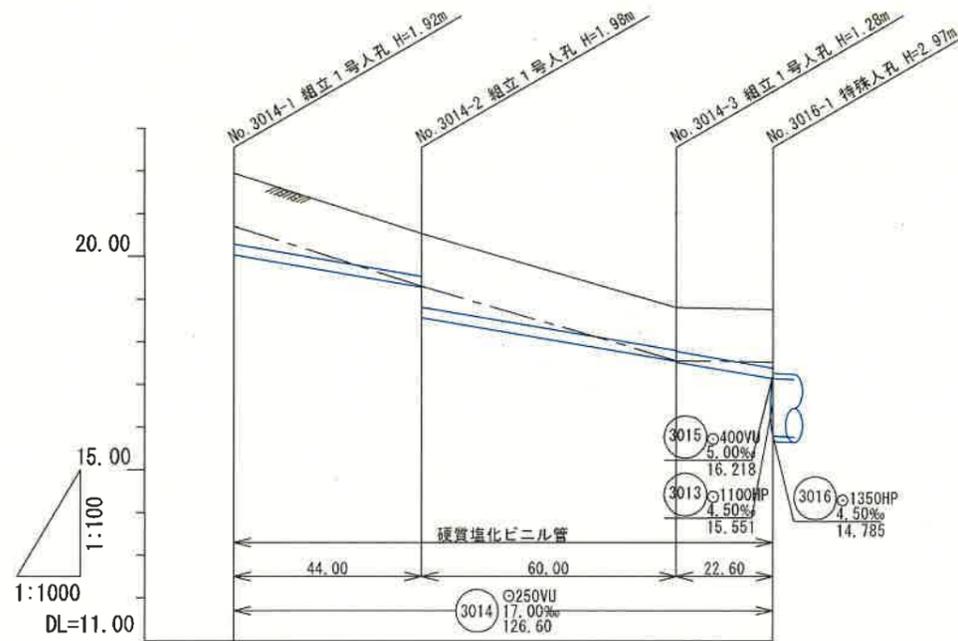


	0.00	44.00	60.00	22.60
計画高		20.95		17.76
施工 基準		19.71	18.30	16.52
土被り		1.66	1.00	1.36
管底高		19.026	18.278	16.538
掘削深		0.79	0.13	0.15
追加 距離		0.00	44.00	04.00
起点	0.00			22.60

3014

給水装置工事竣工図

(縮尺:)

水栓 番号	第	号	設置 場所	住居表示 新座市 大和田1 丁目 8 番 号	申請者名 新座市長 並木 傑	施工完了 年月日	年 月 日
			地 番 新座市 丁目 番				

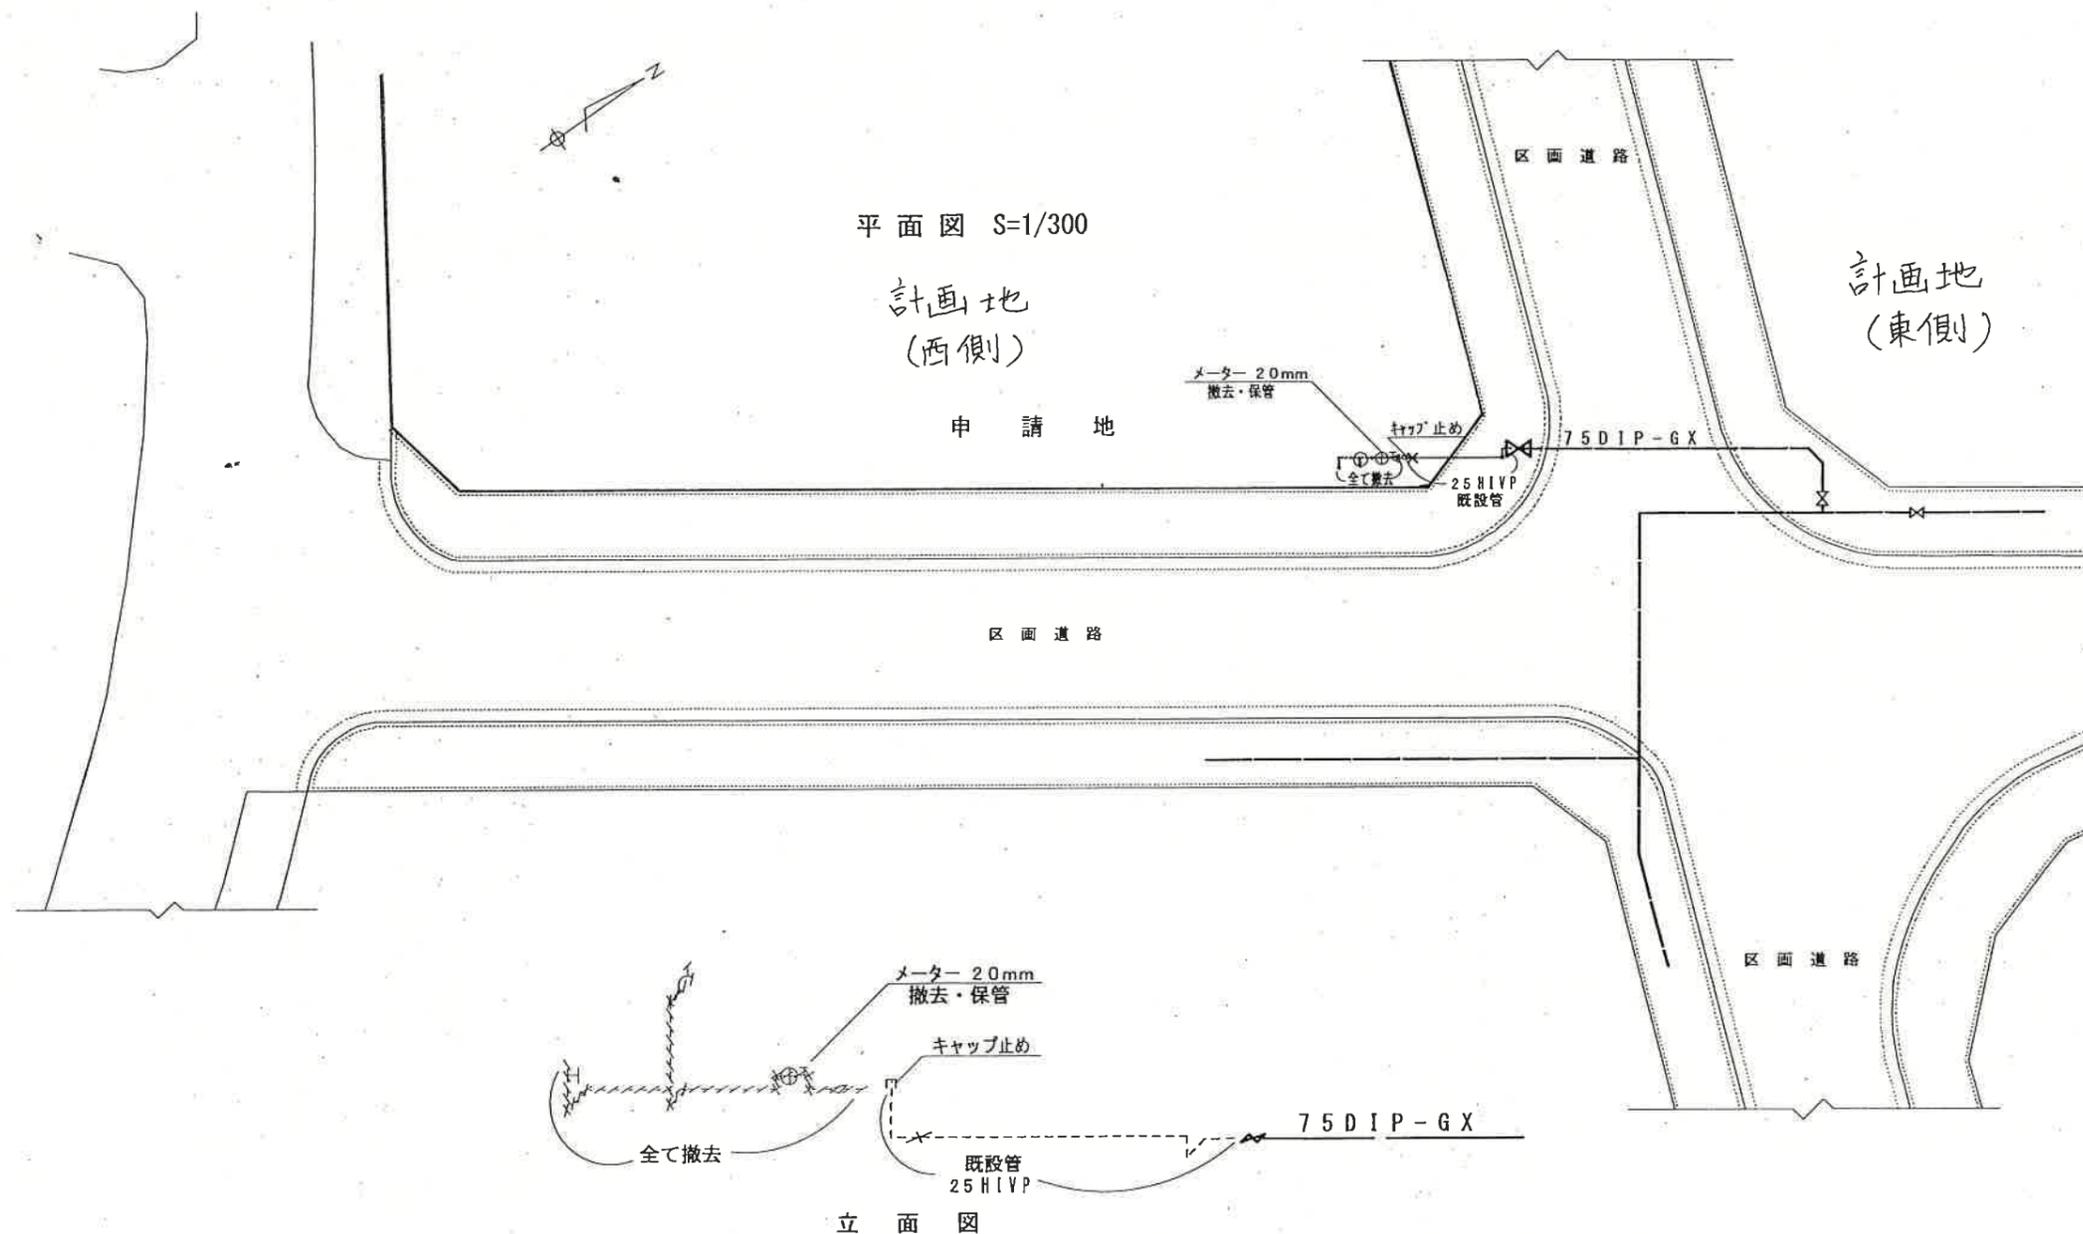

(備考)


指定番号 (No.)

給水装置工事施工者

免状交付番号

給水装置主任技術者

汚水 (新座市大和田3丁目7付近) 縮尺 1/500

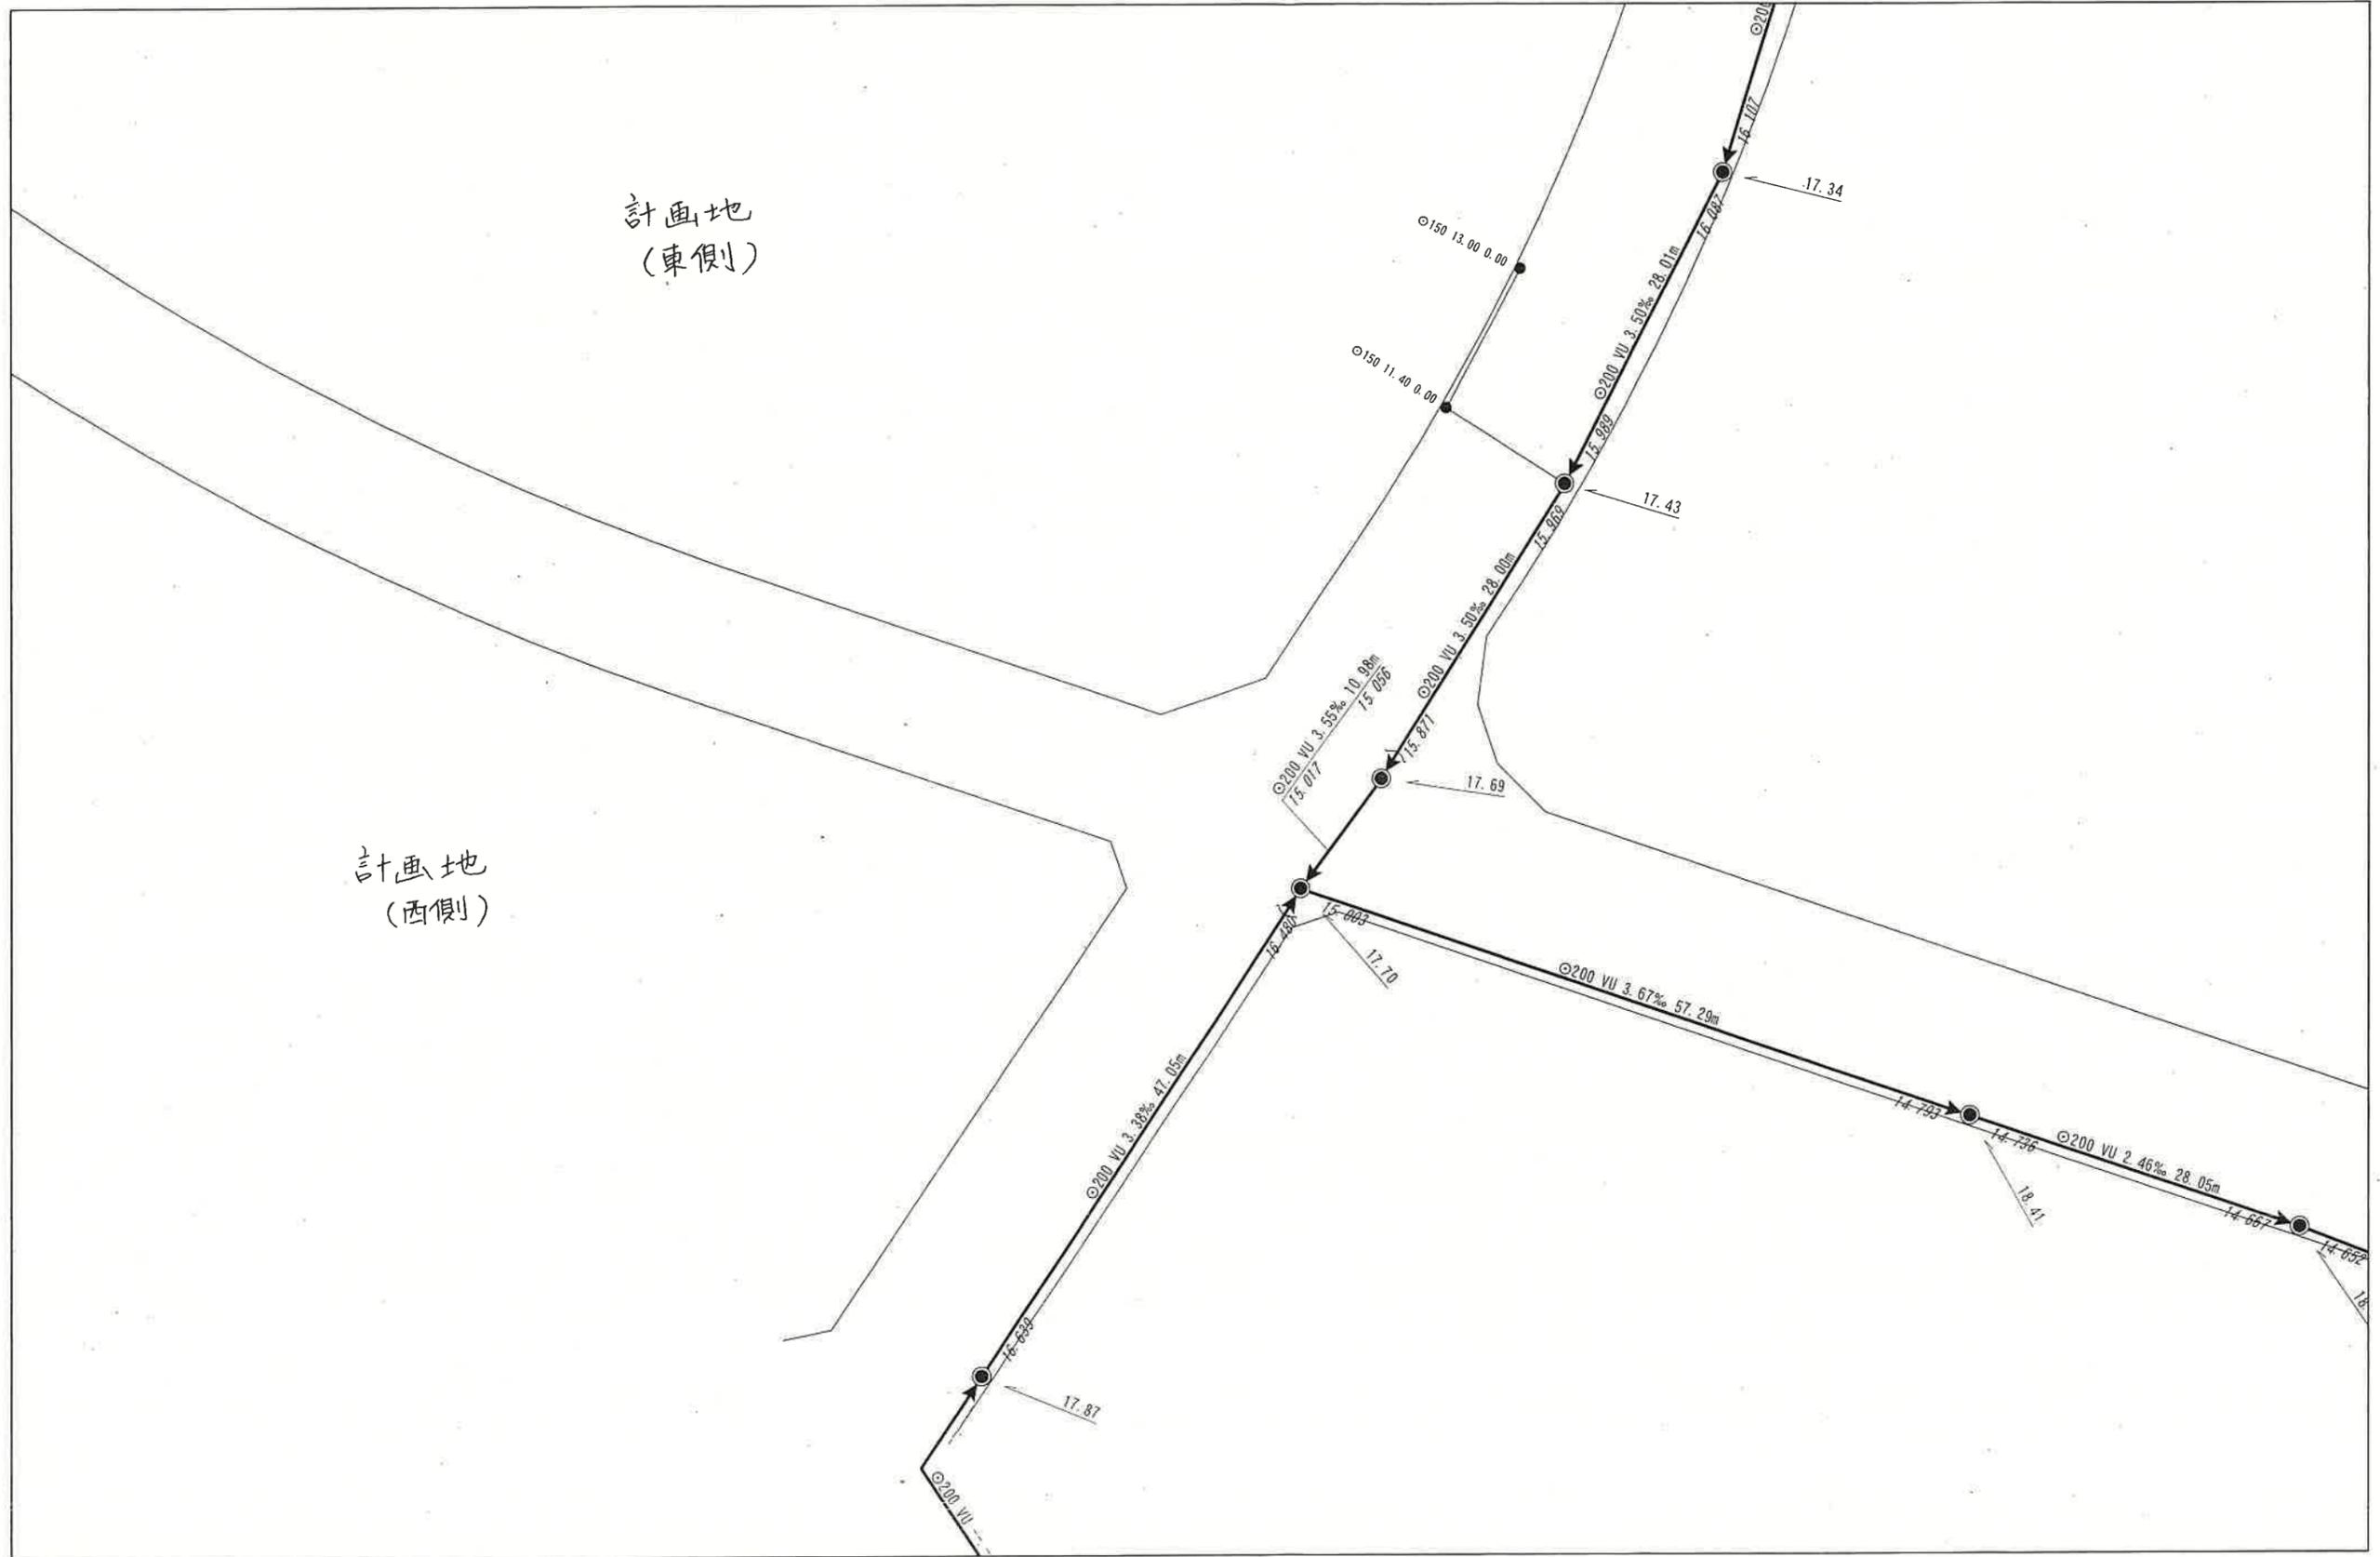

注意
 この下水道台帳は参考図です。
 下水道施設の位置を表す数値は参考値であり、必ずしも実際の位置を表すものではありません。
 工事における下水道施設の位置の確認については、必ず手掘による試験掘を行って下さい。
 この台帳情報の利用により生じた損害、第三者からの損害賠償請求に基づく損害については、市は責任を負いません。