式第10号

縮尺		
	付近見取図	
	地　籍　図	1：3
	構　造　図	
	公図の写し	

1/3

道　路　位　置　図　（指定・~~変更~~・~~廃止~~）

申請に係る土地の地名地番　新座市野火止4丁目756-4，773-27.-33.-34.-133.-134.-136.-137.-138.-139.-140.-141

申請に係る道路の幅員、延長及び面積

幅員　5.00　4.00　メートル・延長　40.89 92.18　メートル・面積　595.84　平方メートル

利用宅地総面積　997.04平方メートル

（宅地分　401.20）

6年9月16日第7号 幅員5.0m 延長92.18m

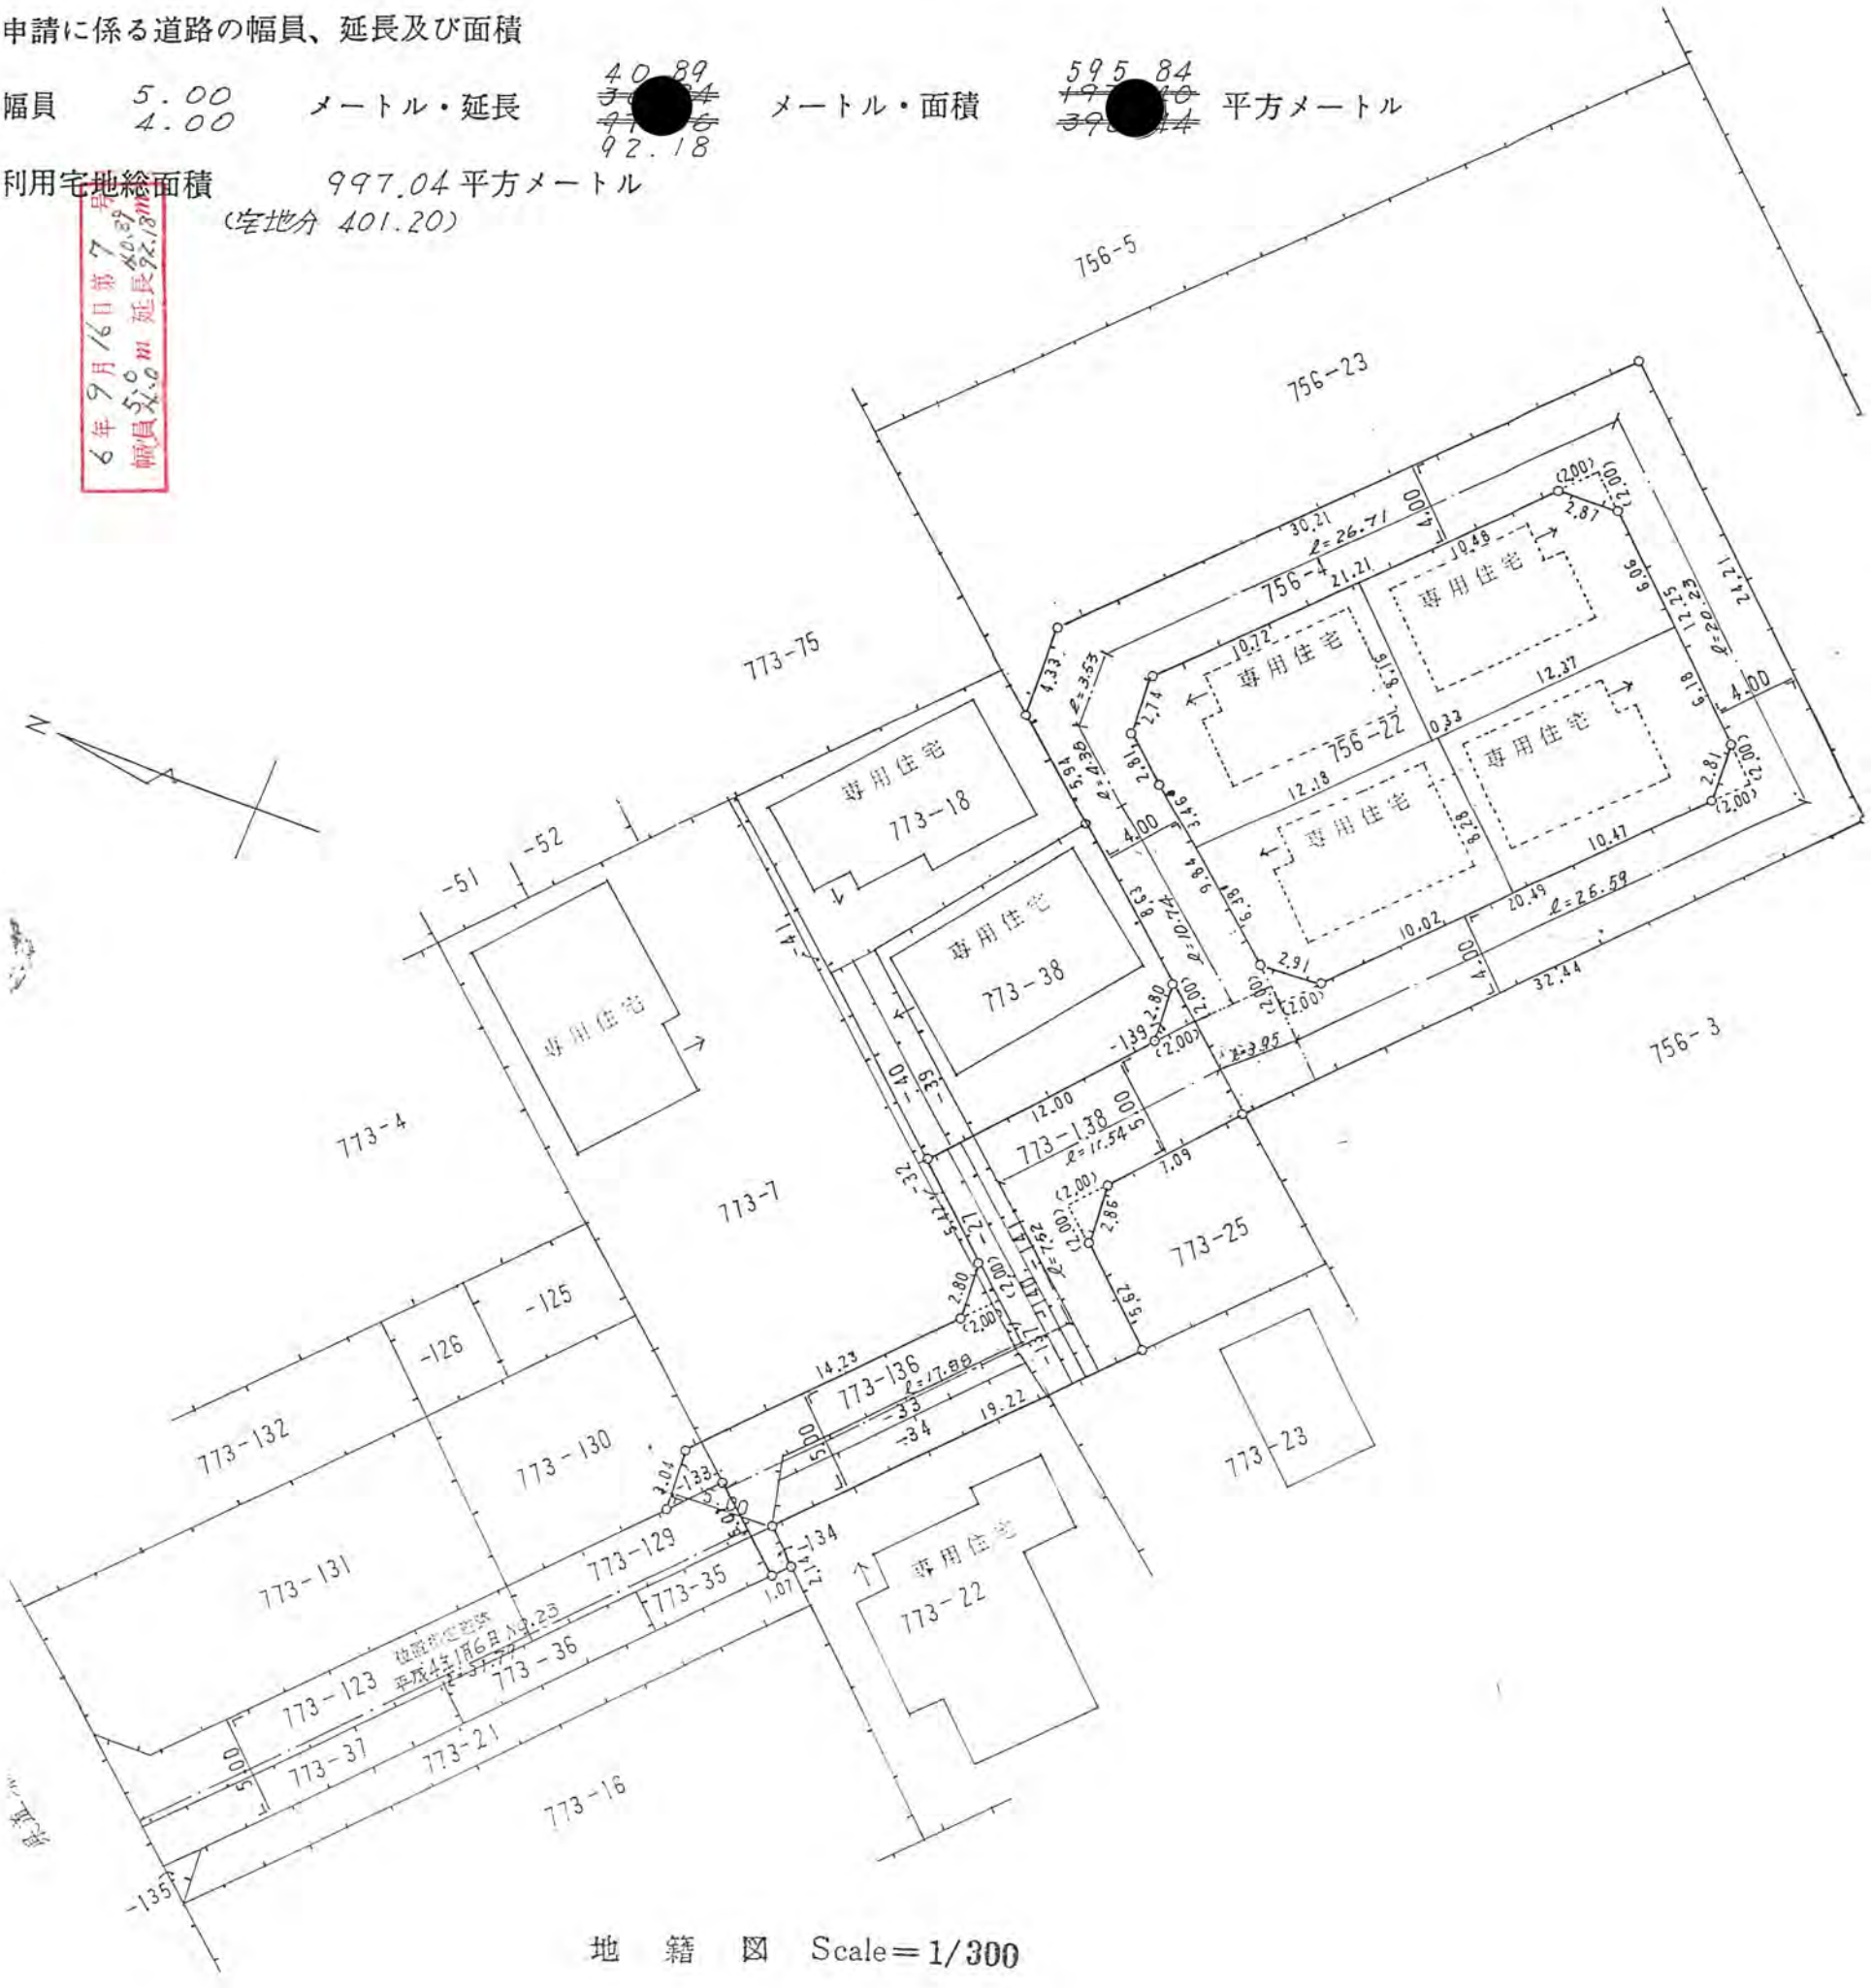

地　籍　図　Scale＝1/300